

具志川運動公園多目的広場建設工事（機械）

完成図面

図 面 目 録			
図面番号	図 面 名 称	縮 尺	
		【A1】	【A3】
M-01	機械設備 特記仕様書（1）	—	—
M-02	機械設備 特記仕様書（2）	—	—
M-03	機械設備 特記仕様書（3）	—	—
M-04	機械設備 特記仕様書（4）	—	—
M-05	設備関連法規特記事項	—	—
M-06	衛生器具表	—	—
M-07	給排水設備外構平面図	1/200	1/400
M-08	給排水設備 1 階平面図	1/50	1/100
M-09	換気設備 1 階平面図	1/50	1/100

令和 5 年度

うるま市 都市建設部 建築工事課

受注者：有限会社 ダイゼン空調設備

項目		特記事項	項目	特記事項	項目	特記事項								
一般共通事項														
○ 1 工事実績情報の登録 (1.1.4)	工事実績情報の登録を行う。ただし、請負代金額が500万円未満の工事については、登録を要しない。			・請負契約の締結の日の翌日から令和 年 月 日までの期間については、主任技術者又は監理技術者の工事現場への専任を要しない。 ※請負契約の締結後、現場施工に着手するまでの期間（現場事務所の設置、資機材の搬入又は仮設工事等が開始されるまでの期間）については、主任技術者又は監理技術者の工事現場への専任を要しない。なお、現場施工に着手する日については、請負契約の締結後、監督員との打合せにおいて定める。	○ 17 発生材の処理等 (1.3.9)	エ 発動発電機 オ 空気圧縮機 カ 油圧ユニット（基礎工用機械で独立したもの） キ ローラ類 ク ホイールクレーン 適切、安全な工事の実施のため、必要に応じ事前に施工調査を行う。（建物や周辺の状況等調査、残存物品調査、PGB、アスベスト等有害物質調査など） （１）マニフェストシステムを採用し、適正な収集、運搬及び処分を行う。 <table><tr><td></td><td>発生材の種類及び処理方法</td></tr><tr><td>引渡しを要するもの</td><td>○無 ・有（図示）</td></tr><tr><td>特別管理産業廃棄物</td><td>○無 ・有（図示） ※現場調査を行う</td></tr><tr><td>再利用を図るもの</td><td>○無 ・有（図示）</td></tr></table> （２）本工事により発生する建設廃棄物のうち、県内の最終処分場に搬入する産業廃棄物は、産業廃棄物の処理に係る税（沖縄県産業廃棄物税）が課税されるので、適正に処理すること。 （３）建設リサイクルの推進について 受注者は、該当する建設資材がある場合は工事着手前に「建設副産物情報交換システム」(以下「COBRIS」という。)により作成した、「再生資源利用計画書」及び「再生資源利用促進計画書」を監督職員に提出しなければならない。 また、受注者は、その計画書に従い建設廃棄物が適切に処理されたことを確認し、工事完成時にGOBRISIにより作成した、「再資源化報告書」、「再生資源利用実施書」「再生資源利用促進実施書」を監督職員に提出しなければならない。 （４）本工事で発生する建設廃棄物を現場外に搬出する場合、以下のいずれかとする。 ただし、島内、もしくは建設発生木材（伐採木を含む）・建設汚泥については工事現場から50km以内に以下の施設がない場合は、この限りではない。 ①搬出した廃棄物の種類を原材料とするゆいくる材を製造している再資源化施設へ搬出 ②搬出した廃棄物の種類を原材料とするゆいくる材の製造を行っていないが、そこで再資源化された後にゆいくる材製造業者へ出荷している施設へ搬出 （５）本工事における再資源化に要する費用（運搬費を含む処分費）は、前に掲げる施設のうち、受入条件の合う中から運搬費と処分費（平日受入費用）の合計が最も経済になるものを見込んでいる。したがって、正当な理由がある場合を除き、再資源化に要する費用の変更は行わない。 （６）アスファルト舗装版切断に伴い発生する濁水及び粉体の取扱基準について ア 舗装切断作業に伴い、切断機械から発生する濁水及び粉体（以下、「廃棄物」という。）については、廃棄物吸引機能を有する切断機械等により回収するものとする。回収された廃棄物については、関係機関等と協議の上、適正に処理するものとし、必要と認められる経費については変更契約できるものとする。 「適正に処理」ととは、「廃棄物処理及び清掃に関する法律」に基づき、産業廃棄物の排出事業者（請負業者）が産業廃棄物の処理を委託する際、適正処理のために必要な廃棄物情報（成分性状等）を処理業者に提供することが必要である。なお、工事に際して特別な混入物が無ければ、下記HPに掲載されている「濁水及び粉体の分析結果」を用いても差し支えない。 http://www.pref.okinawa.lg.jp/site/kankyo/seibi/sangyo/asufaruto.html なお、受注者は、廃棄物の処理に係る産業廃棄物管理票（マニフェスト）について、監督職員から請求があった場合は提示しなければならない。 イ 発生する濁水（汚濁）に関しては「アスファルト舗装版切断に伴い発生する濁水の取扱基準について（通知）（平成24年3月28日付け土技第1257号）」に基づき、適正に処理すること。 ウ 発生する粉体に関しては「アスファルト舗装版切断に伴い発生する廃棄物の取扱いについて（通知）（平成25年1月17日付け土技第942号）」に基づき、適正に処理すること。 （７）撤去前に内容物（燃料、冷媒、吸収液、廃油等）の回収を要する機器、配管等がある場合、撤去部に有害物質を含む材料（アスベスト、鉛、PCB等）が使用されている場合は、監督員と協議し、関係法令により適切に処置する。		発生材の種類及び処理方法	引渡しを要するもの	○無 ・有（図示）	特別管理産業廃棄物	○無 ・有（図示） ※現場調査を行う	再利用を図るもの	○無 ・有（図示）
	発生材の種類及び処理方法													
引渡しを要するもの	○無 ・有（図示）													
特別管理産業廃棄物	○無 ・有（図示） ※現場調査を行う													
再利用を図るもの	○無 ・有（図示）													
○ 2 適用図書等 (1.1.6)	※公共建築工事標準仕様書（令和4年版）（国土交通省大臣官庁官庁営繕部監修） ※公共建築改修工事標準仕様書（令和4年版）（国土交通省大臣官庁官庁営繕部監修） ※公共建築設備工事標準図（令和4年版）（国土交通省大臣官庁官庁営繕部設備・環境監修） ※営繕工事写真撮影要領（令和4年版） ※（建築、電気設備、機械設備）工事監理指針（令和元年版）（国土交通省大臣官庁官庁営繕部監修） ※建築材料・設備機材等品質性能評価事業（建築材料等・設備機材等）評価名簿（令和4年版）（一般社団法人公共建築協会）			イ 検査終了後の期間 工事完成後、検査が終了し（発注者の都合により検査が遅延した場合を除く）、事務手続、後片付け等ののみが残っている期間については、主任技術者又は監理技術者の工事現場への専任を要しない。なお、検査が終了した日は、発注者が工事の完成を確認した旨、受注者に通知した日（工事検査合格通知書における日付）とする。 （２）主任技術者及び監理技術者の雇用関係について ア 建設業法第26条の規定により、工事現場に専任で配置する主任技術者又は監理技術者は、受注者と入札執行日より前に3か月以上の雇用関係が成立していなければならない。 イ 受注者は、着手届と共に工事現場に専任で配置する主任技術者又は監理技術者の雇用関係を証明する書類（健康保険被保険者証等の写し）を提出しなければならない。 （１）主任技術者及び監理技術者の資格については、入札公告、現場説明資料等による。なお、入札公告、現場説明資料等で示されていない場合、主任技術者の資格は、以下による。 ※資格の区分1 次のイ又はロに掲げるもの イ 建設業法（昭和24年法律第100号）による技術検定（以下「技術検定」という。）のうち、1級の管工事施工管理の検定種目に合格した者 ロ 技術士法（昭和58年法律第25号）による第二次試験のうち、技術部門を機械部門、上下水道部門又は衛生工学部門に合格した者 ○資格の区分2 次のイ又はロに掲げるもの イ 技術検定のうち、1級又は2級の管工事施工管理の検定種目に合格した者 ロ 資格の区分1のロに掲げる者 ・資格の区分3 次のイ又はロに掲げるもの イ 建設業法第7条第2号イ又はロに定める実務経験を有する者 ロ 昭和47年建設省告示第352号により、上記と同等以上の知識及び技術、技能を有すると認定された者 （２）発注者へ資格を証明する資料を提出すること。										
○ 3 別契約の関連工事 (1.1.7)	（１）関連工事との取り合いは、別表－1による。ただし、図示されたものを除く。 （２）他工事の施工に支障をきたさないように、施工に必要な位置、寸法、数量等を速やかに明示し、円滑な施工に協力すること。													
○ 4 工事の一時中止に係る事項 (1.1.9)	工事の一時中止に係る計画の作成 （１）工事の一時中止の通知を受けた場合は、中止期間中における工事現場の管理に関する計画（以下「基本計画書」という。）を発注者に提出し、承諾を受けるものとする。 なお、基本計画書には、中止時点における工事の出来形、職員の体制、労働者数、搬入材料及び建設機械器具等の確認に関すること、中止に伴う工事現場の体制の縮小と再開に関すること及び工事現場の維持・管理に関する基本的事項を明らかにする。 （２）工事の施工を一時中止する場合は、工事の続行に備え工事現場を保全すること。	○ 11 主任技術者等の資格												
5 工事の余裕期間	・余裕期間を設定する工事 【 】方式】 【以下から選択：発注者指定方式／任意着手方式／フレックス方式】 （１）本工事は余裕期間として【 】日間）を設定した工事である。なお、余裕期間の設定にかかる積算上の割増は考慮していない。 （２）余裕期間制度のうち、任意着手方式、フレックス方式において、受注者は、余裕期間内の任意の日を工事の始期と定めることができる。 このため、受注者は、落札結果通知を受けた日の翌日まで「工期通知書（様式－1）」を作成し、発注者（契約担当者）に通知（提出）すること。 （３）その他事項は、「余裕期間を設定する工事実施要領」による。													
6 概成工期 (1.2.1)	図示された範囲は、令和 年 月 日までに完了すること。	12 監理技術者の兼務（特例監理技術者の配置）		※ 本工事は、建設業法第26条第3項ただし書の規定の適用を受ける監理技術者（特例監理技術者）の配置を認める。この場合の要件は、現場説明書による。 ・ 本工事は、建設業法第26条第3項ただし書の規定の適用を受ける監理技術者（特例監理技術者）の配置を認めない。										
○ 7 施工図等 (1.2.3)	（１）施工図等の著作権に関わる当該建築物に限る使用权は、発注者へ移譲するものとする。 （２）受注者は施工に先立ち各工事間の施工計画を調整、検討するため、各室の平面図、展開図、天井伏図（各1/50程度）及び必要な部位の断面図を作成の上、監督員に各工事の必要内容を記載した総合図を提出し確認を受ける。ただし、監督員より総合図の作成を要しない旨の指示がある場合はこの限りでない。 （３）施工計画書及び主要機材の製作図並びに施工図は監督員の指示する時期に提出する。ただし、監督員の指示がない場合は、原則として施工計画書は契約後30日以内、製作図及び施工図は工事着工前までに提出し承諾を受ける。	○ 13 電気保安技術者 (1.3.2)		電気工作物に係る工事を行う場合は、その工事期間において監督員の承諾を受けた電気保安技術者を配置し、電気工作物の保安業務を行うこと。										
		14 施工条件 (1.3.3)		施工条件は、図示及び以下による。 （ ）										
		15 交通安全管理 (1.3.6)		国道6路線及び県道7路線における警備業者が交通誘導警備業務を行う場合は、一級又は二級検定合格警備員を配置すること。（令和3年2月19日沖縄県公安委員会告示第38号）										
		○ 16 施工中の環境保全等 (1.3.8)		（１）「低騒音型、低振動型建設機械の指定に関する規程」（平成9年7月31日建設省告示第1536号、最終改正平成13年4月9日国土交通省告示第487号）による建設機械を使用する。 （２）本工事において以下に示す建設機械を使用する場合は原則として「排出ガス対策型建設機械指定要領（平成3年10月8日付け建設省経機発第249号、最終改正平成22年3月18日付け国総施設第291号）」に基づき指定された排出ガス対策型建設機械を使用するものとする。 一般工用建設機械（ディーゼルエンジン出力7.5～260kW) ア バックホウ イ 車輪式トラクタショベル ウ ブルドーザ										
備考					管理者	設計者								
	有限公司 ダイゼン空調設備 代表取締役社長 大城 善和 住 所 沖縄県うるま市宇赤道608-6 TEL (098) 974-1050 FAX (098) 974-1420 沖縄県知事許可（般-3）第9509号	工事名称	具志川運動公園多目的広場建設工事（機械）		担当者	知念 隆一								
		工事場所	うるま市宇大田地内		図面名称	特記仕様書（機械設備） 2								
					縮尺	- -								
					日付	令和6年4月1日								

[illegible]

特記事項					特記事項					特記事項										
別表－１（関連工事との取り合い）					別表－２（管材）															
工事内容		本工事	別途工事		用途	施工箇所		管材												
		機械	電気	建築																
機器の基礎	屋内設置（架台、アンカーボルトを除く）	・		※	冷温水管	屋内一般配管														
	屋上設置（架台、アンカーボルトを除く）	・		※		機械室・便所配管														
	屋外設置（架台、アンカーボルトを除く）	※		・		屋外配管（架空、暗渠内、共同構内）														
	架台、アンカーボルト	※		・		地中配管														
貫通スリーブ （はり、床、壁）	スリーブ	※		・	冷却水管	屋内一般配管														
	補強鉄筋	・		※		機械室・便所配管														
	スリーブの穴埋め	※		・		屋外配管（架空、暗渠内、共同構内）														
箱入れ （はり、床、壁）	箱入れ	※		・		地中配管														
	補強鉄筋	・		※	蒸気管	屋内一般配管														
	型枠の穴埋め	※		・		機械室・便所配管														
天井、壁の切り込み	墨出し	※		・		屋外配管（架空、暗渠内、共同構内）														
	下地組み、ボード類切り込み （吹出口、吸込口、消火栓等）	・		※		地中配管														
開口部補強	軽量鉄骨天井、壁下地	・		※	高温水管	屋内一般配管														
インサート	インサート	※		・		機械室・便所配管														
外気取付ガラリ	ダクト、チャンパーの接続用フランジを含む	・		※		屋外配管（架空、暗渠内、共同構内）														
換気扇の取付枠	換気扇の取付枠	※	・			地中配管														
電気配管配線	機器付属の制御盤及び操作盤以降の配管、配線	※	・		油 管	屋内一般配管														
	機器付属の制御盤及び操作盤への電源供給配管、配線	・	※			機械室・便所配管														
	天井吊り機器（空調機、空調換気扇）の本体と操作スイッチ間の配管	・	※			屋外配管（架空、暗渠内、共同構内）														
	上記の配線	※	・			地中配管														
		パッケージ型空調和機などで屋内機と屋外機との間の配管	・	※		ブライン管	屋内一般配管													
		上記の配線	※	・			機械室・便所配管													
		電極棒及びフロートスイッチの本体	※	・			屋外配管（架空、暗渠内、共同構内）													
		上記の配管、配線	・	※			地中配管													
自動制御		電気配管	・	・		冷媒管	屋内一般配管													
	電気配線	・	・		機械室・便所配管															
	電源供給	・	※		屋外配管（架空、暗渠内、共同構内）															
浄化槽	コンクリート躯体	・		・	ドレン管		屋内一般配管													
	基礎コンクリート	※		・		機械室・便所配管														
	基礎杭	・		・		屋外配管（架空、暗渠内、共同構内）														
	根切り、埋戻し	※		・		地中配管														
	残土処理	※		・	給水管	屋内一般配管														
	防護柵	・		・		機械室・便所配管														
	土止め工事	・		・		屋外配管（架空、暗渠内、共同構内）														
	保護砂	・		・		地中配管														
		湧水処理	・		・	給湯管	屋内一般配管													
		送風機室（換気用送風機を含む）	・		・		機械室・便所配管													
		操作盤までの１次側電気工事	・	※			屋外配管（架空、暗渠内、共同構内）													
		操作盤以降の２次側電気工事	※	・			地中配管													
		樋	ルーフドレイン及び立て樋	・		※	消火管	屋内一般配管												
立て樋接続用埋設横引管（ピット）	・			※	機械室・便所配管															
流し類	台所流し台、手洗い流し台（SUS人研ぎ共）	・		※	屋外配管（架空、暗渠内、共同構内）															
	上記の配管接続	※		・	地中配管															
化粧鏡	衛生陶器メーカー規格外の物	※		・	排水管	屋内一般配管		硬質ポリ塩化ビニル管（JIS K6741）												
カウンター	はめ込洗面器のカウンター	※		・		機械室・便所配管		硬質ポリ塩化ビニル管（JIS K6741）							硬質ポリ塩化ビニル管（JIS K6741）		硬質ポリ塩化ビニル管（JIS K6741）			
身障者用手すり	衛生器具回り	※		・		屋外配管（架空、暗渠内、共同構内）		硬質ポリ塩化ビニル管（JIS K6741）							硬質ポリ塩化ビニル管（JIS K6741）		硬質ポリ塩化ビニル管（JIS K6741）			
	その他手すり	・		※		地中配管		硬質ポリ塩化ビニル管（JIS K6741）							硬質ポリ塩化ビニル管（JIS K6741）		硬質ポリ塩化ビニル管（JIS K6741）			
		・	・	・	通気管	屋内一般配管		硬質ポリ塩化ビニル管（JIS K6741）												
						機械室・便所配管		硬質ポリ塩化ビニル管（JIS K6741）							硬質ポリ塩化ビニル管（JIS K6741）		硬質ポリ塩化ビニル管（JIS K6741）			
						屋外配管（架空、暗渠内、共同構内）		硬質ポリ塩化ビニル管（JIS K6741）							硬質ポリ塩化ビニル管（JIS K6741）		硬質ポリ塩化ビニル管（JIS K6741）			
						地中配管		硬質ポリ塩化ビニル管（JIS K6741）							硬質ポリ塩化ビニル管（JIS K6741）		硬質ポリ塩化ビニル管（JIS K6741）			
					ガス管	屋内一般配管														
						機械室・便所配管														
						屋外配管（架空、暗渠内、共同構内）														
						地中配管														
特記事項																				
※冷媒管に断熱材被覆銅管を使用した場合の断熱材の厚さは、液管10mm以上、ガス管20mm以上とする。																				
※上表にない用途配管は図示による。																				

備考		有限会社 ダイゼン空調設備 代表取締役社長 大城 善和 住 所 沖縄県うるま市宇赤道608-6 TEL (098) 974-1050 FAX (098) 974-1420 沖縄県知事許可（般-3）第9509号			工事名称	具志川運動公園多目的広場建設工事（機械）			管理者	設計者	担当者	図面名称	特記仕様書（機械設備） 4	図面NO
					工事場所	うるま市宇大田地内			日付	日付	日付 令和6年4月1日	縮尺	- -	M－04



衛生設備器具表

記号	器 具 名 称	品 番		仕様及び附属品	数 量				合 計	備 考
		品番	メーカー		多目的 トイレ	男 子 トイレ	女 子 トイレ	屋 外		
①	洋風大便器 (JIS C1200S)	CS597BCS、SH596BAYRCS TC301、YH702	TOTO	腰掛式便器、防露式密ロータンク、 スローダウン便座、他必要部材一式		2	5		7	
②	洋風大便器 (JIS C1200S)	QFS494NNNA (FV含む)、 TCF5534P、TES47UR、TH343R、YH702	TOTO	腰掛式便器、リモコン便器洗浄 スローダウン便座、他必要部材一式	1				1	
③	小便器 (JIS U620)	UFH500、TG600PN	TOTO	壁掛け形ストール小便器 フラッシュバルブ		4			4	
④	ボウル一体形カウンター (2連)	MK50C2030、TLC11AR×2、TLC4A1F×2 M9P40A×3、M924S	TOTO			1	1		2	
⑤	手洗器	L270CM、TLE28SS1A、TS126AR	TOTO	壁付手洗器、水石けん入れ付 床給水、床排水	1				1	
⑥	掃除用流し	SK22A、T23AE20C、TH403G	TOTO	ゴム栓付き		1	1		2	
⑦	ベビーシート	YKA24S	TOTO		1					
⑧	手すり (はねあげ)	T112HK7R	TOTO	可動式L=700	1				1	
⑨	手すり (L型)	T112QL11	TOTO		1				1	
⑩	手すり (小便器用)	T112QU22	TOTO			1			1	
⑪	手すり (洗面器用)	M924S	TOTO			1	1		2	
⑫	横水栓	T200SNR13C	TOTO	吐水口回転式	1	1	1	3	6	
⑬	耐食鏡	YM4560F	TOTO	450W×600H 取付A Yボルト		2	2		4	
⑭	耐食鏡	YM6090F	TOTO	600W×900H 取付A Yボルト	1				1	
⑮	オストメイト	UAS81RDB2NW	TOTO	電気温水器付	1				1	
⑯	排水ユニット	YTB450SBS	TOTO			1	1		2	
⑰	ベビーチェアー	YKA16S	TOTO	コーナー取付		1	1		2	
⑱	キー付横水栓	7015B	カクダイ					1	1	


[注記]
・吐水口空間に関してSHASEー206ー2000に従い吐水空間を確保する。
・排水トラップの構造は昭和50建告第1597号第2第三号の規定に適合すること。

衛生機器表


記 号	名 称	仕 様	数量	備 考
TWHー1	受水槽	型 式：SUS製タンク円筒形 容 量：1m3 設計用水平震度：1.0G 参考寸法：1, 154φ×1, 020H (参考) 付 属 品：鋼製架台 (亜鉛溶融メッキ)、外梯子 (SUS製)、内梯子 (SUS製) 電極座、通気口 (SUS製防虫網付)、蓋 (600φ、鍵付)、SUSボルトナット	1	屋外 コンクリート基礎 (建築工事)
PU-1	給水加圧 ポンプユニット	型 式：ステンレス製インバーター (推定末端圧一定) 能 力：32φ×40φ×90L/min×15m 電 動 機：0.4kW 1φ 200V 付属品：防振架台、制御盤、屋外カバー (SUS)	1	屋外 コンクリート基礎 (建築工事)

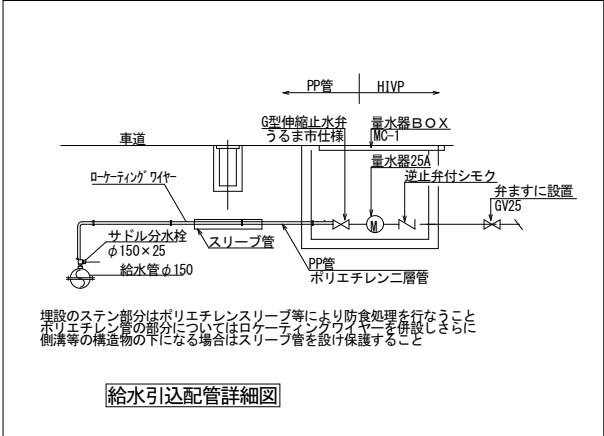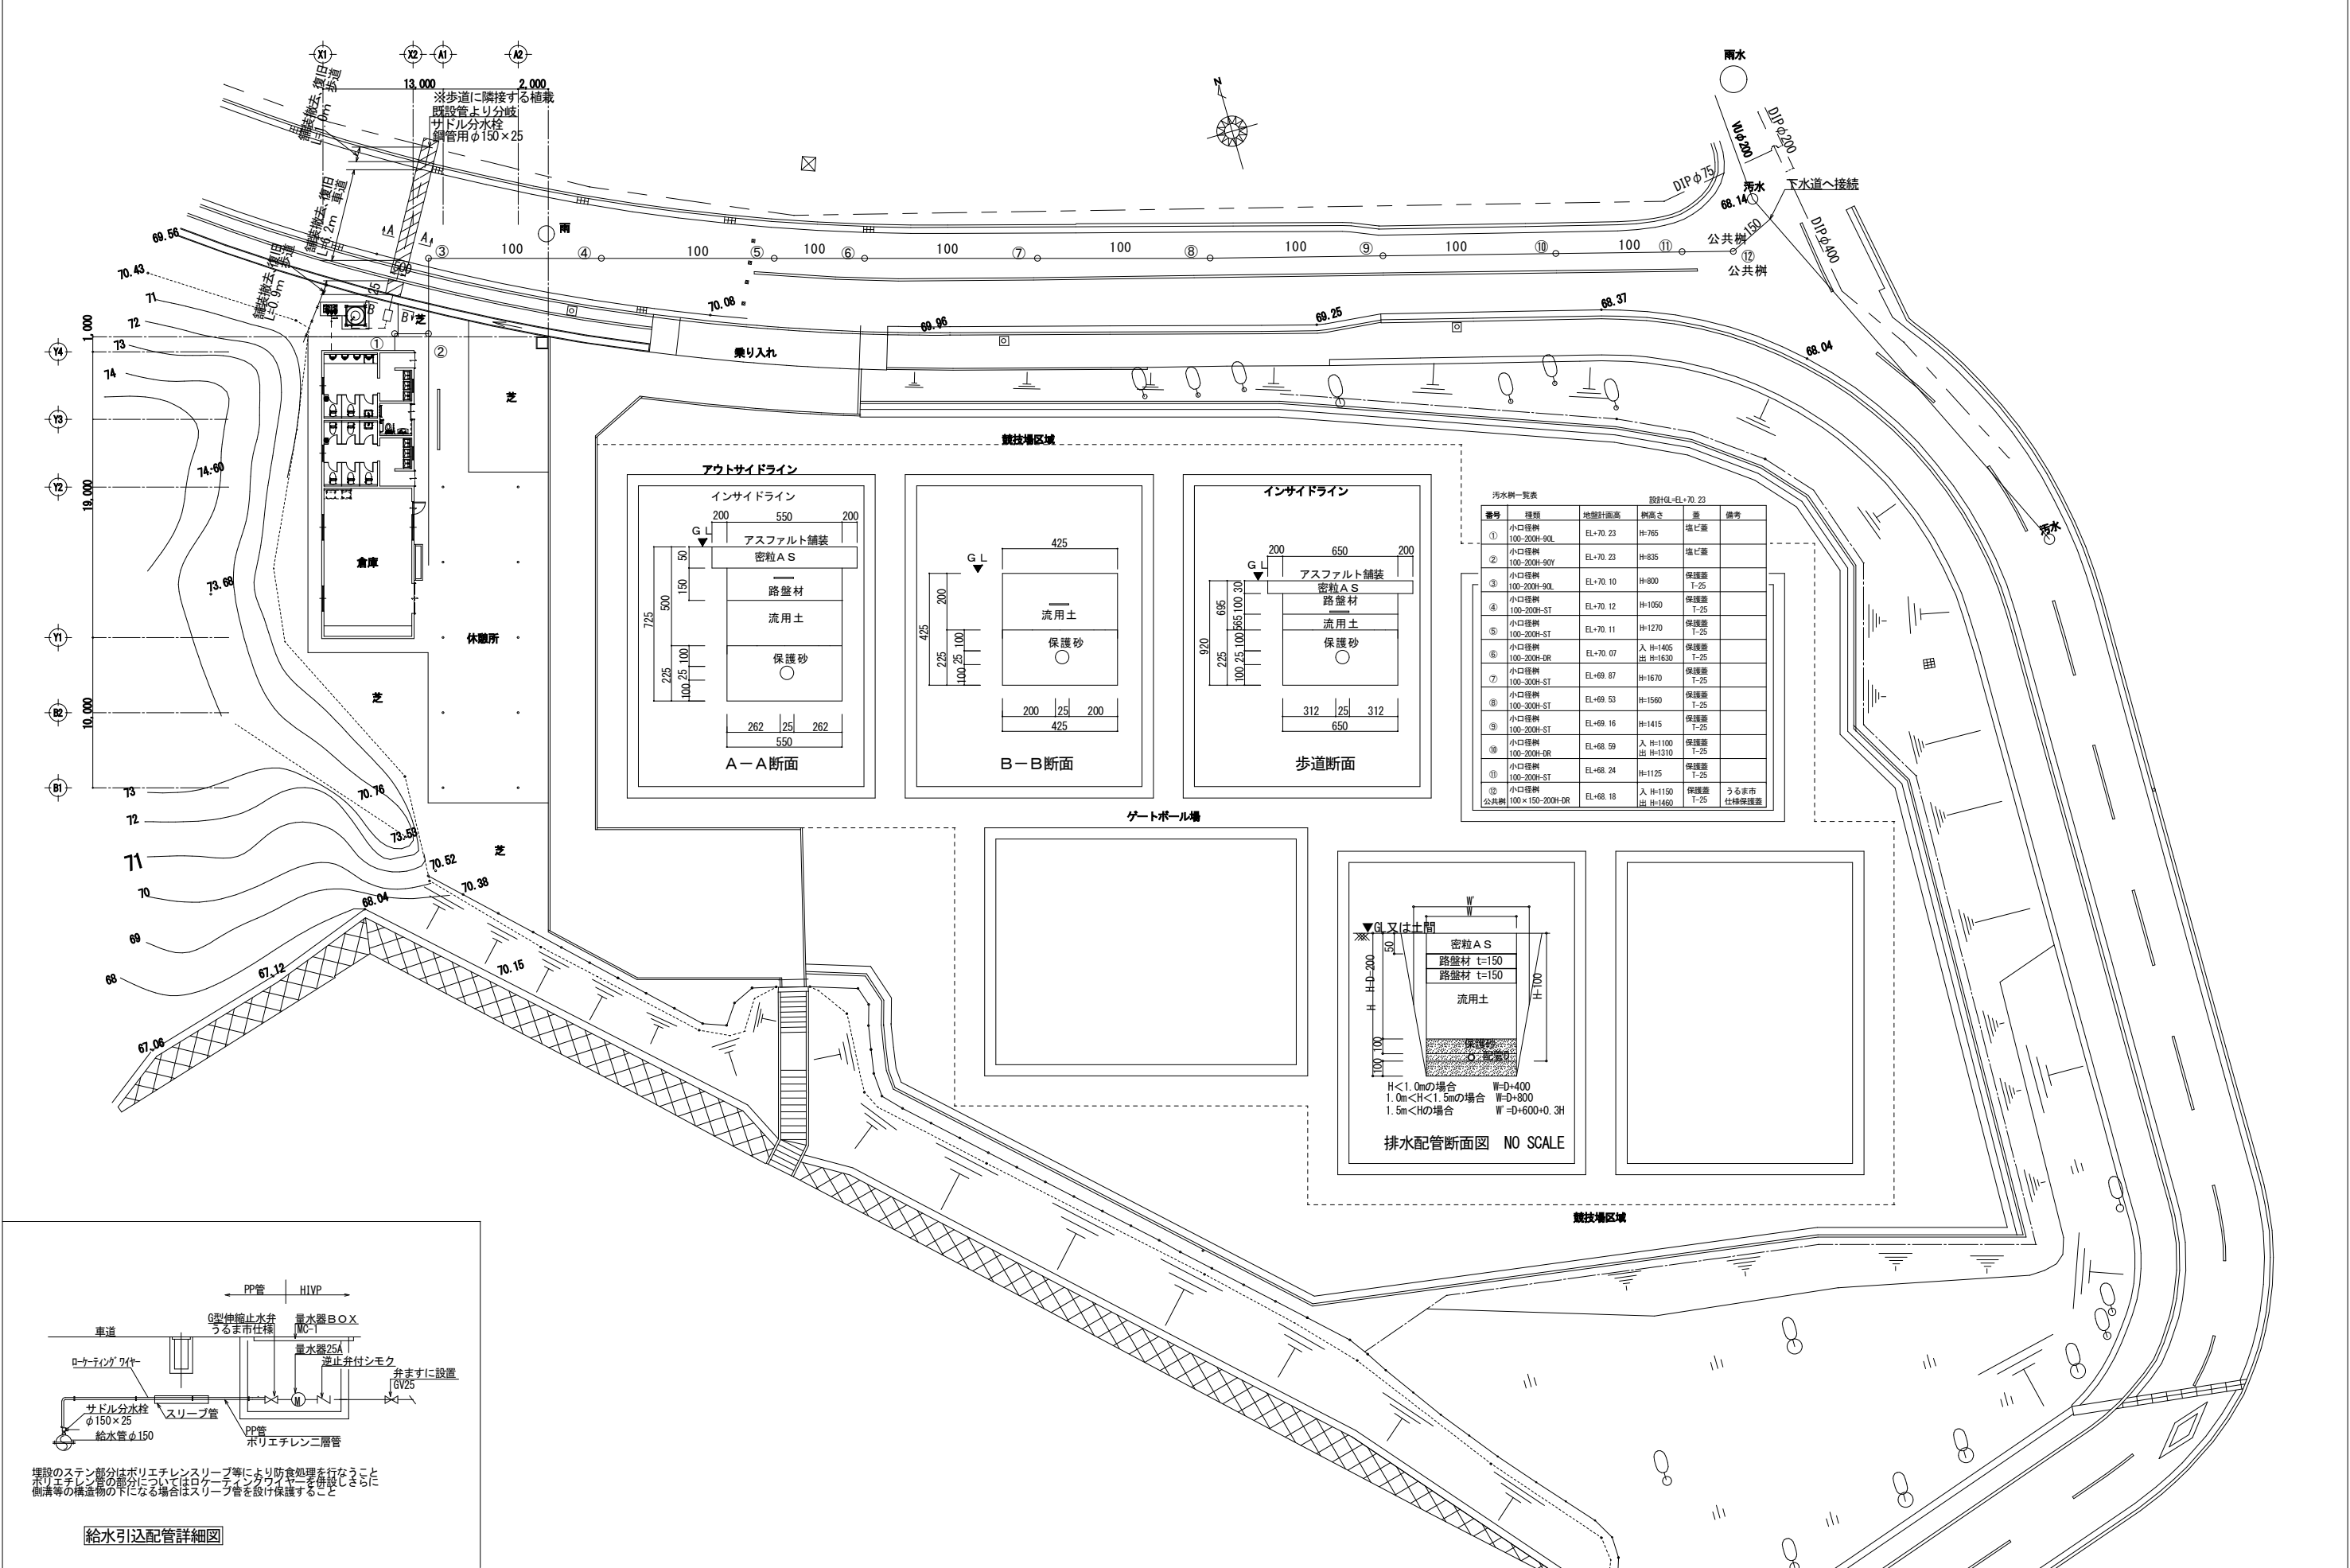

注 設計変更の際は建築士法第19条によること。	有限会社 ダイゼン空調設備 代表取締役社長 大城 善和 住 所 沖縄県うるま市字赤道608-6 TEL (098) 974-1050 FAX (098) 974-1420 沖縄県知事許可(般-3) 第9509号	工事名称	具志川運動公園多目的広場建設工事(機械)			設計	担当	設計年月日	図面名	給排水外構平面図		図面番号
		工事場所	うるま市字大田地内				知念	令和6年4月1日	縮尺	1/200 (A-1) 1/400 (A-3)		M- 07

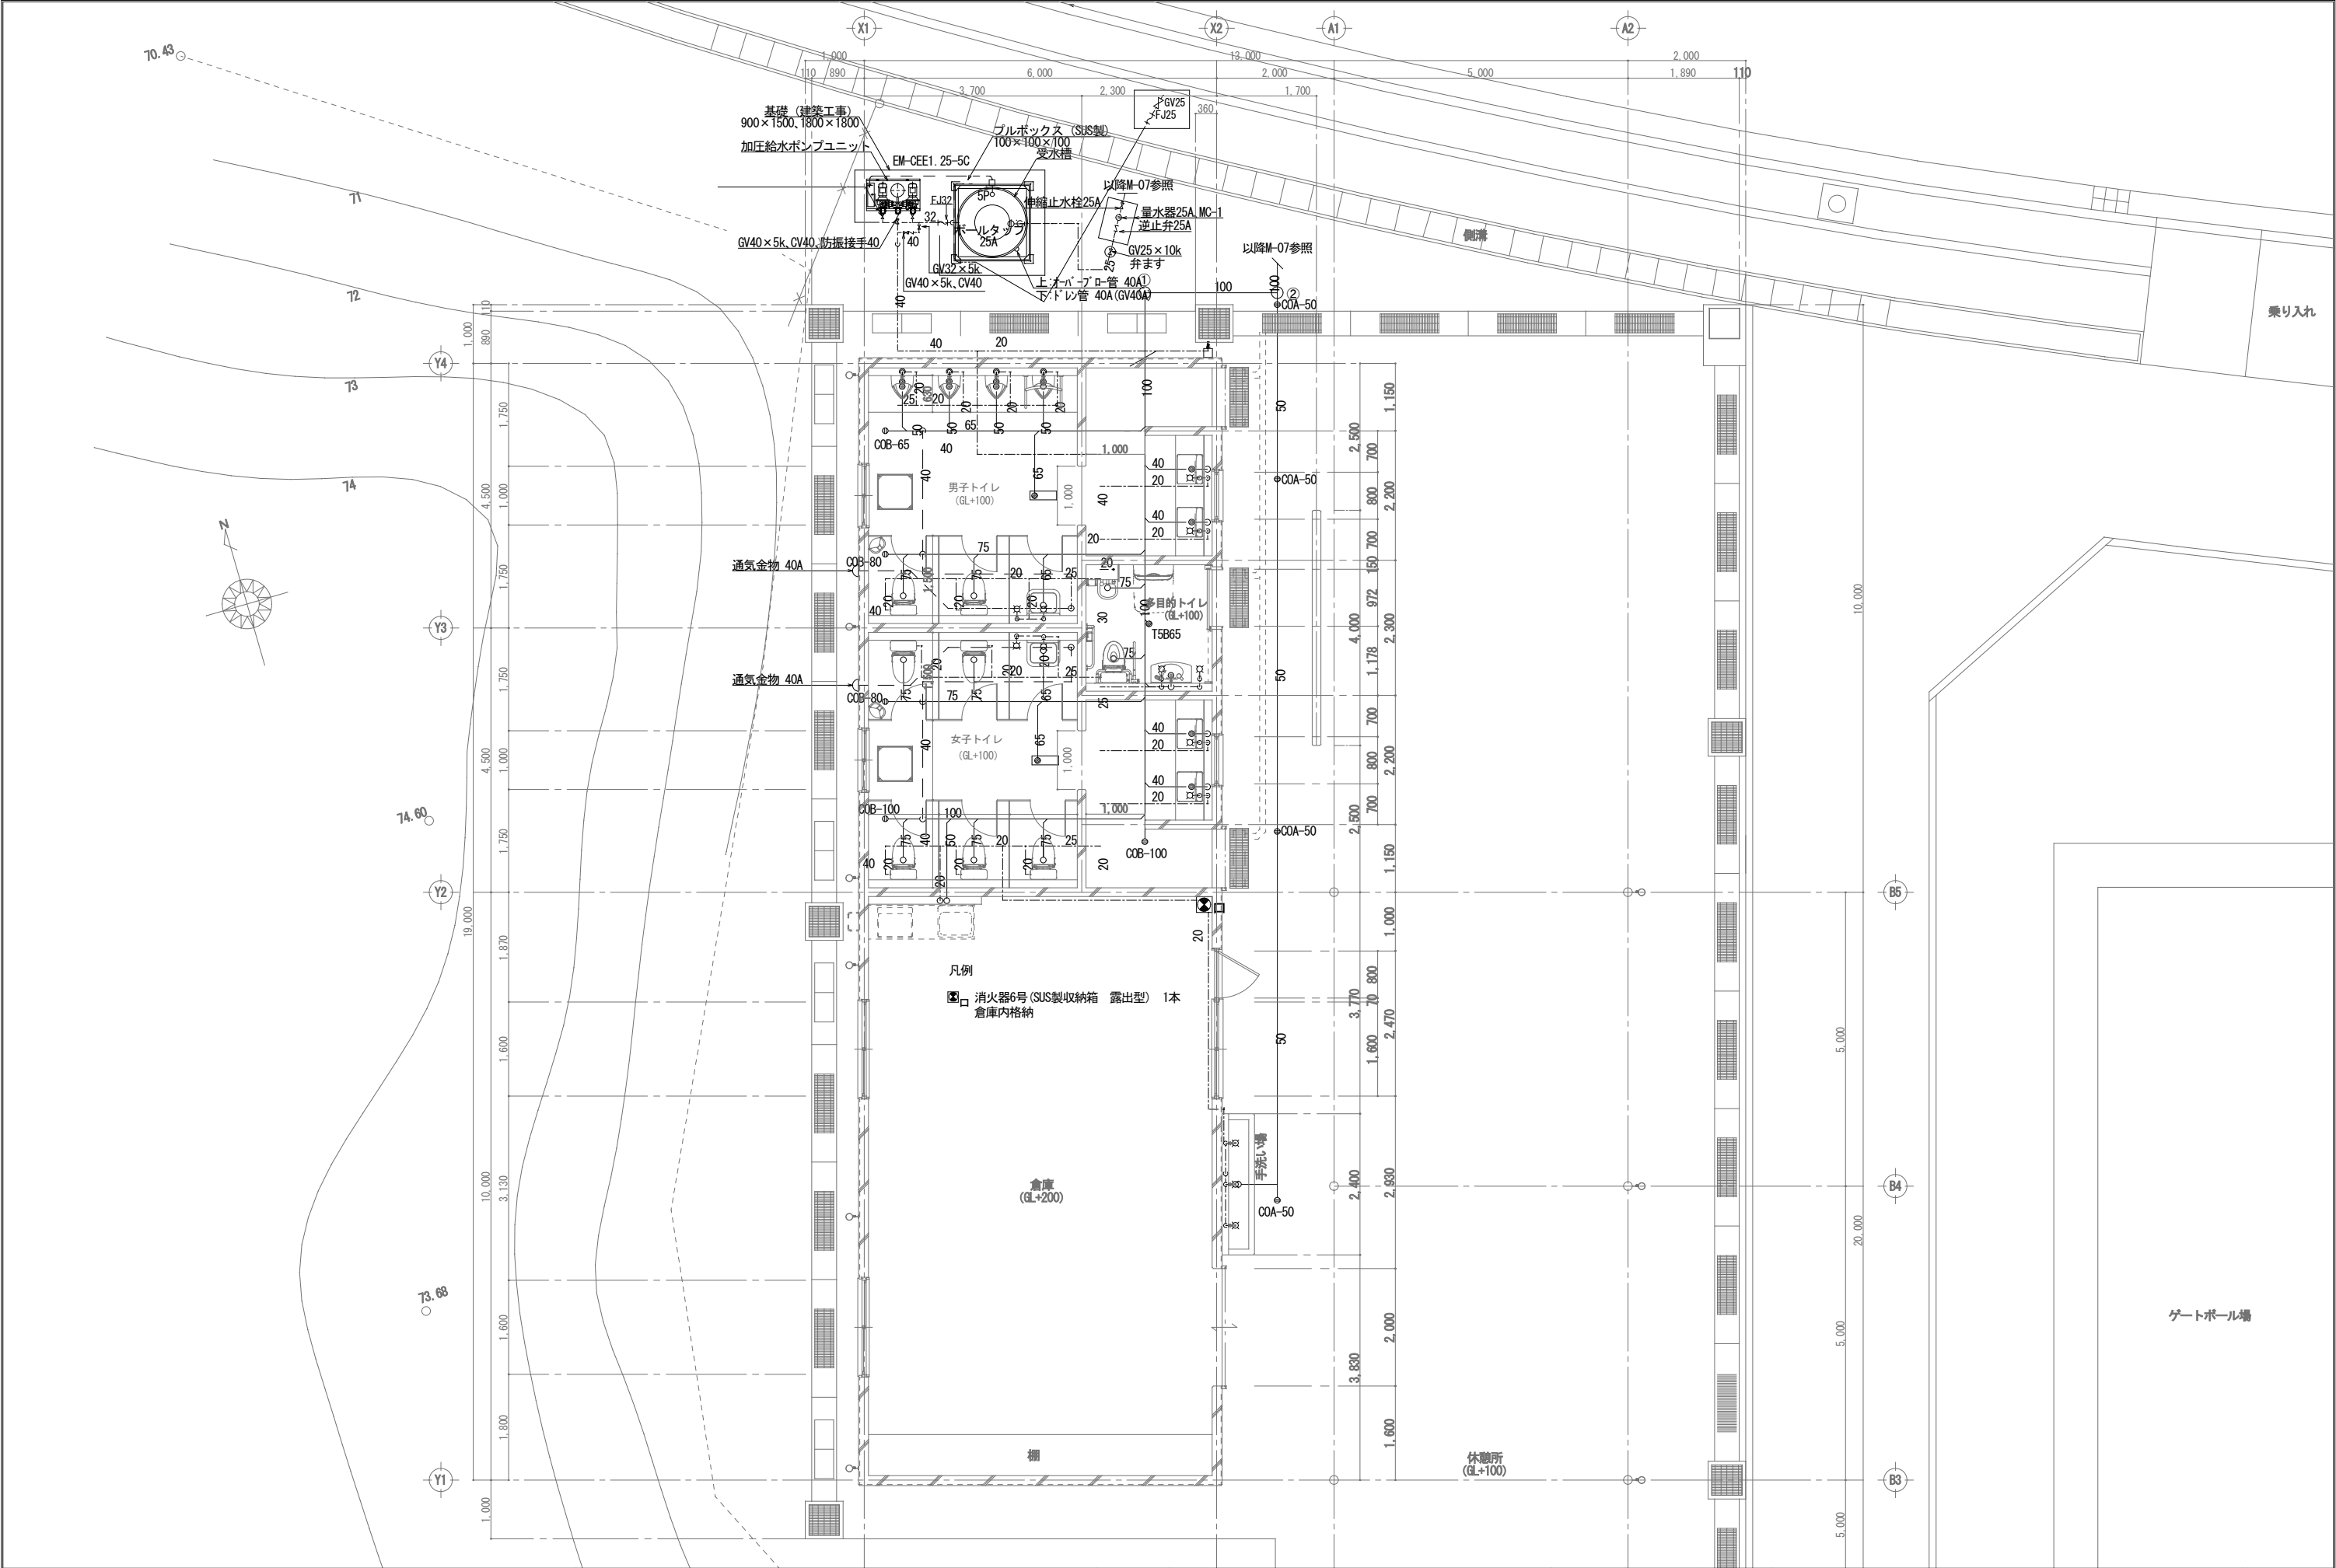

備考	有限会社 ダイゼン空調設備 代表取締役社長 大城 善和 住 所 沖縄県うるま市宇赤道608-6 TEL (098) 974-1050 FAX (098) 974-1420 沖縄県知事許可(股-3) 第9509号	工事名称	具志川運動公園多目的広場建設工事(機械)	管理者	設計者	担当者	図面名称	図面NO
		工事場所	うるま市宇大田地内	日付	日付	日付	縮尺	M-08
						令和6年4月1日	1/50(A-1) 1/100(A-3)	

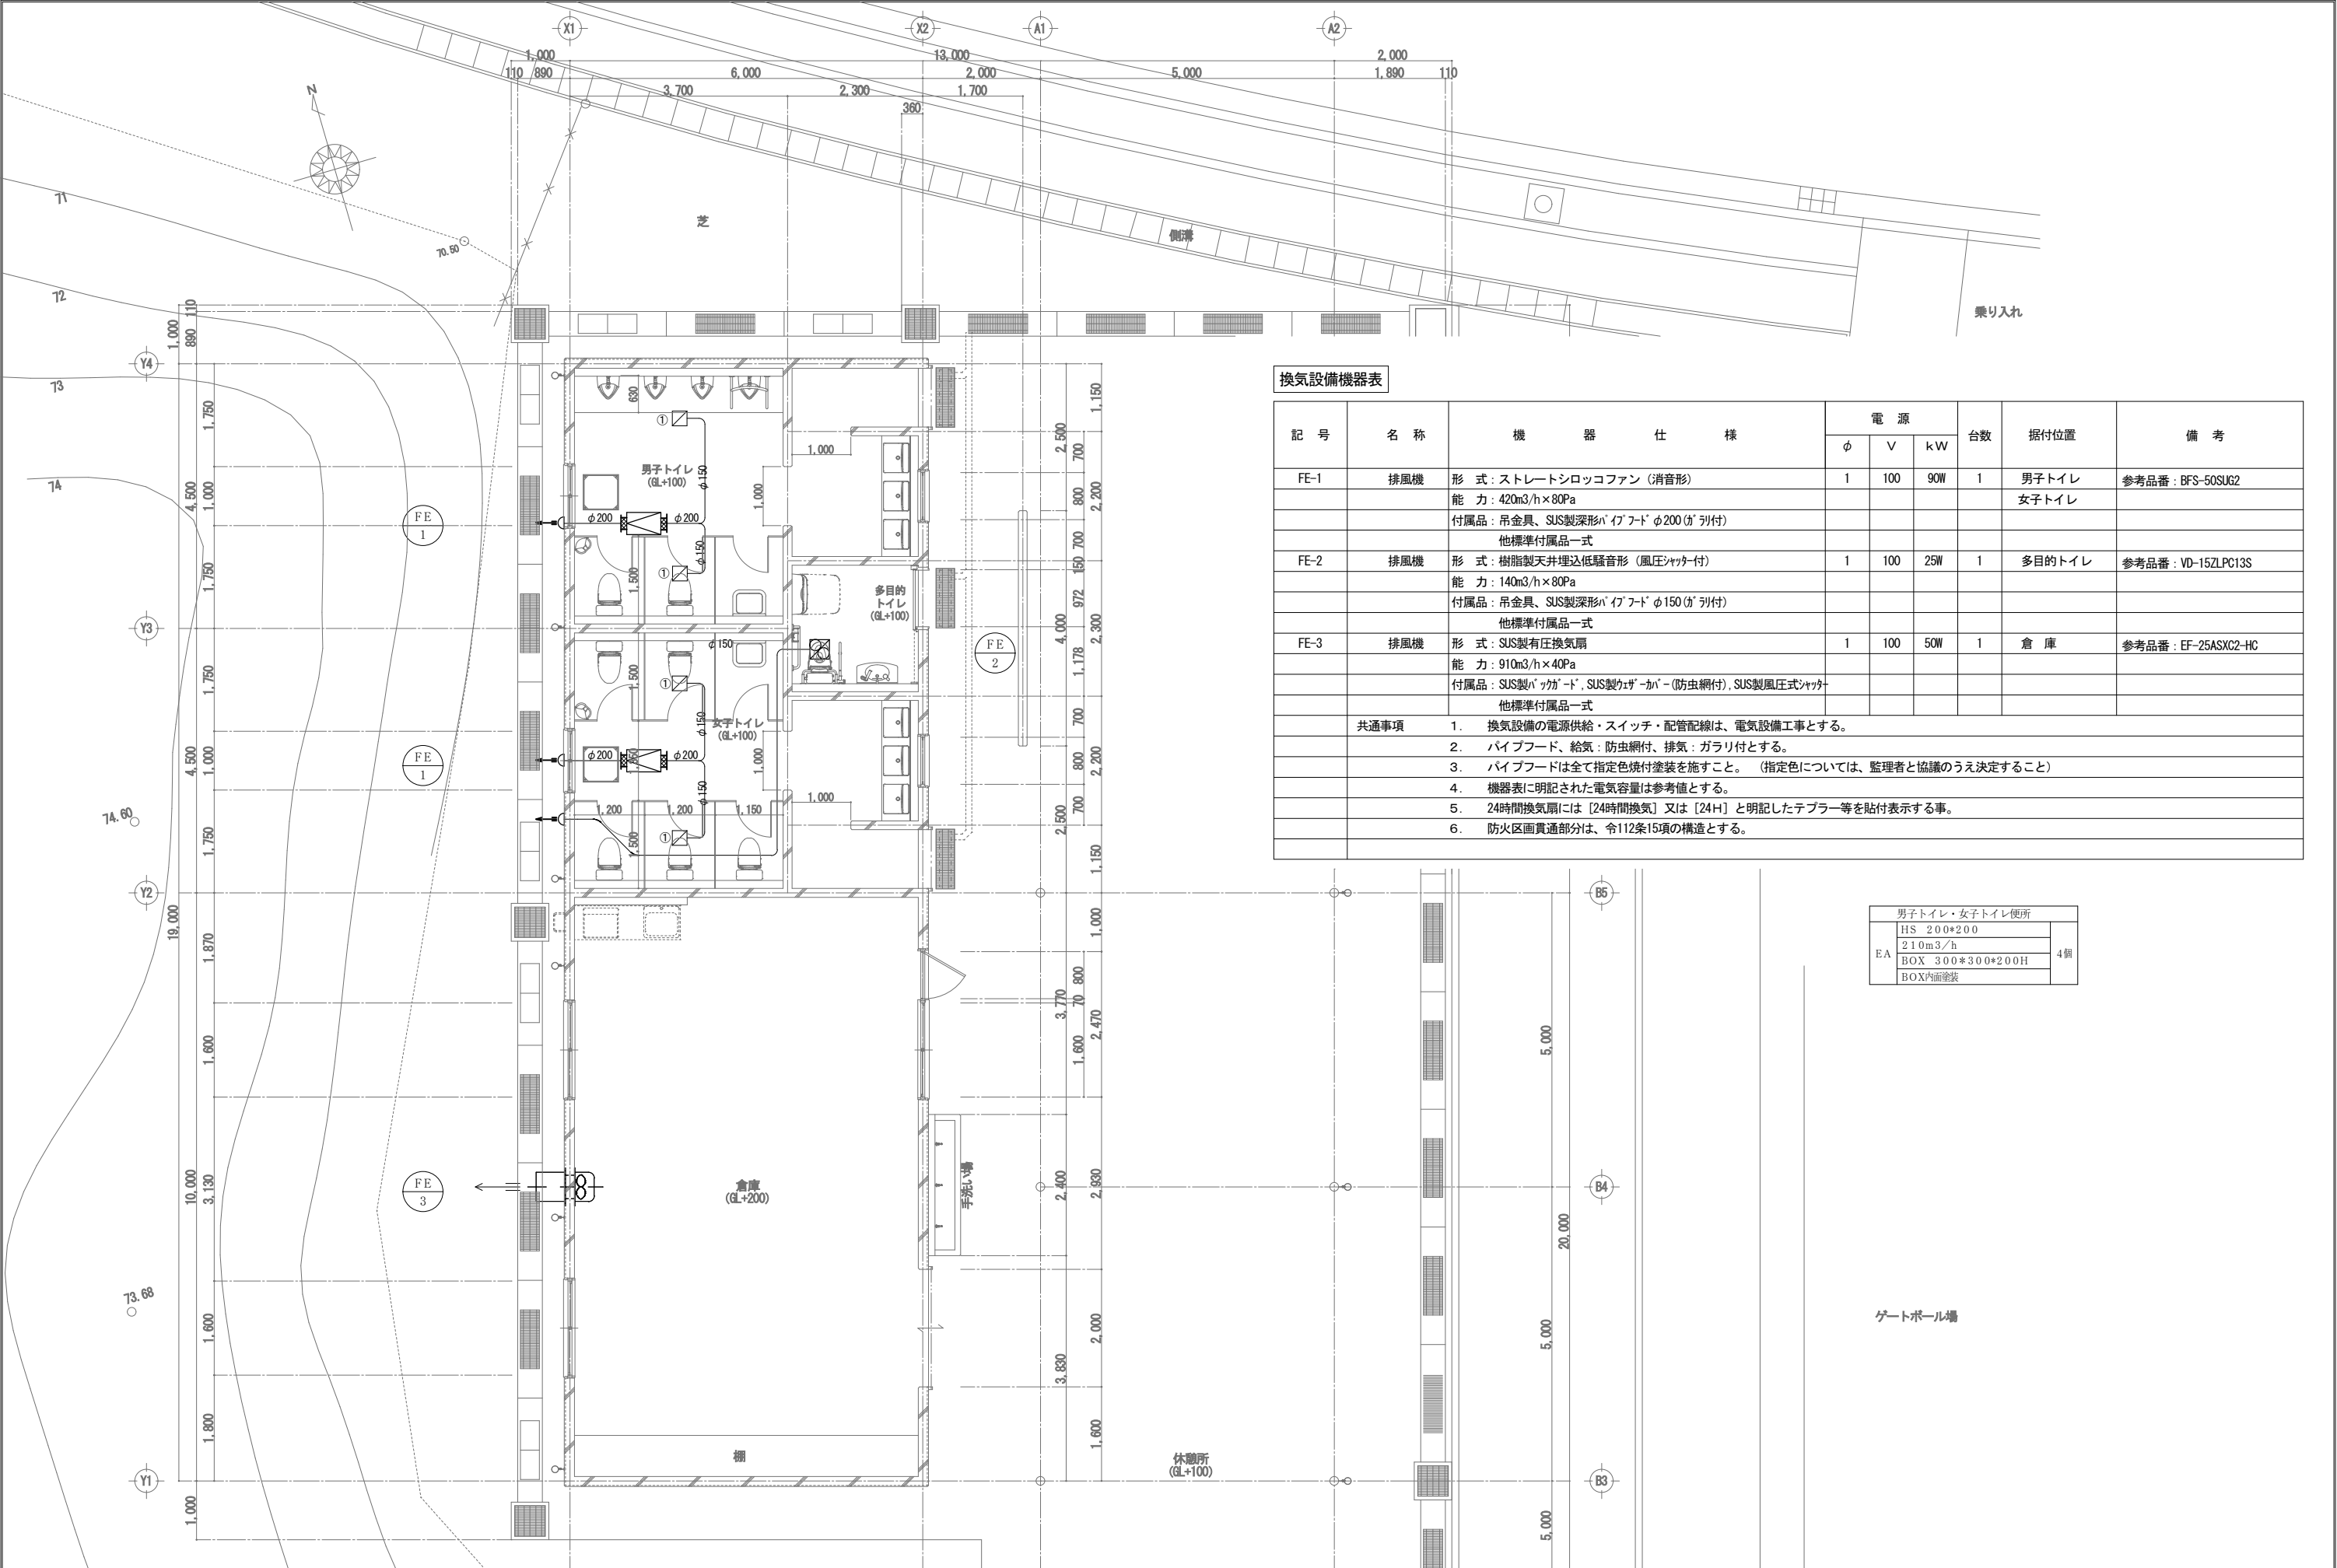

換気設備機器表

記 号	名 称	機 器 仕 様	電 源			台数	据付位置	備 考
			φ	V	kW			
FE-1	排風機	形 式：ストレートシロッコファン（消音形）	1	100	90W	1	男子トイレ	参考品番：BFS-50SUG2
		能 力：420m3/h×80Pa					女子トイレ	
		付属品：吊金具、SUS製深形パイプフードφ200(ガリ付)						
		他標準付属品一式						
FE-2	排風機	形 式：樹脂製天井埋込低騒音形（風圧シャッター付）	1	100	25W	1	多目的トイレ	参考品番：VD-15ZLPC13S
		能 力：140m3/h×80Pa						
		付属品：吊金具、SUS製深形パイプフードφ150(ガリ付)						
		他標準付属品一式						
FE-3	排風機	形 式：SUS製有圧換気扇	1	100	50W	1	倉 庫	参考品番：EF-25ASXC2-HC
		能 力：910m3/h×40Pa						
		付属品：SUS製パイプフード、SUS製カバー（防虫網付）、SUS製風圧式シャッター						
		他標準付属品一式						
共通事項		1. 換気設備の電源供給・スイッチ・配管配線は、電気設備工事とする。						
		2. パイプフード、給気：防虫網付、排気：ガリ付とする。						
		3. パイプフードは全て指定色焼付塗装を施すこと。（指定色については、監理者と協議のうえ決定すること）						
		4. 機器表に明記された電気容量は参考値とする。						
		5. 24時間換気扇には「24時間換気」又は「24H」と明記したテプラー等を貼付表示する事。						
		6. 防火区画貫通部分は、令112条15項の構造とする。						

男子トイレ・女子トイレ便所		
EA	HS 200*200	4個
	210m3/h	
	BOX 300*300*200H	
	BOX内面塗装	